Landschaftspflegerischer Begleitplan
Karte 1: Bestands- und Konfliktplan

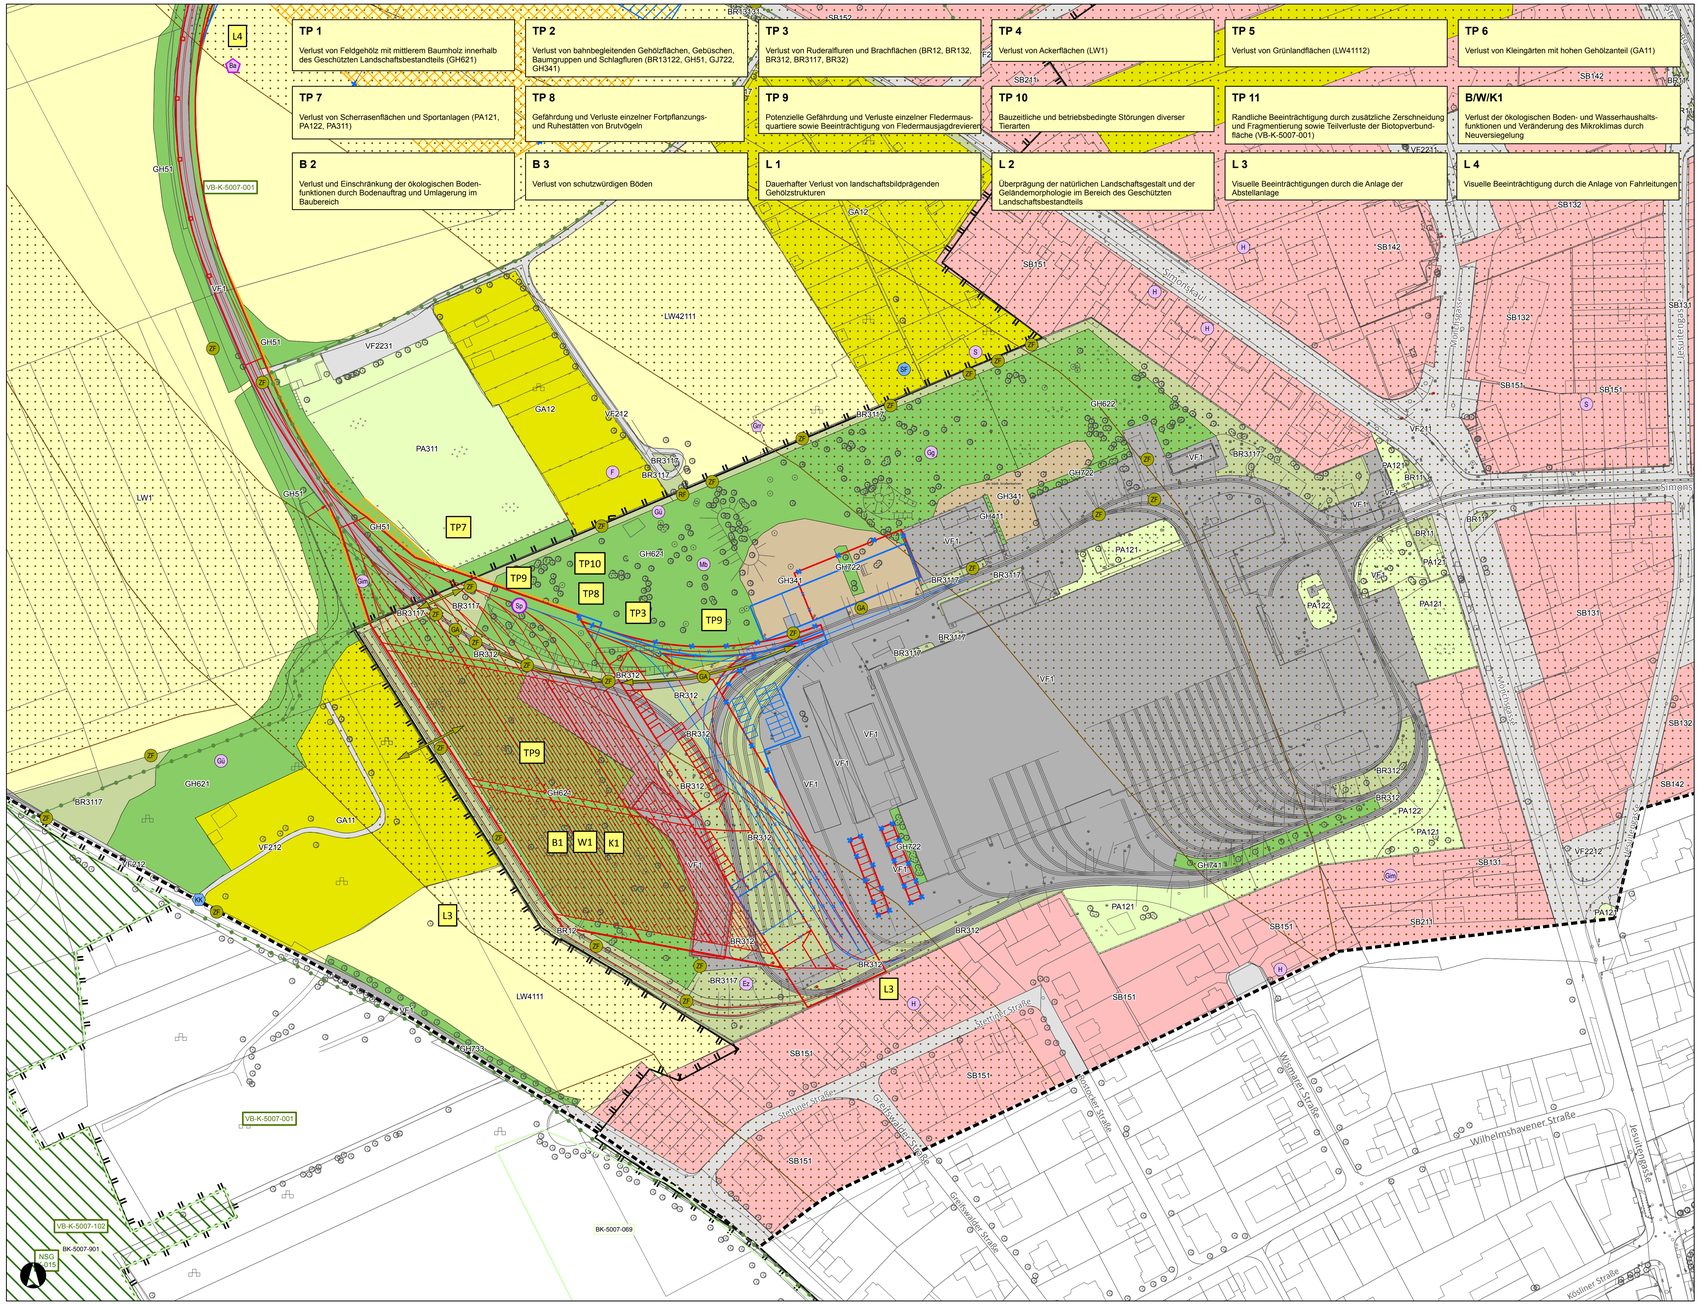

Biotoptypen

Ruderale und halbruderale Bereiche

- BR11 - innerstädtisches Straßenbegleitgrün
- BR12 - Brachen der Gleisanlagen (nur im Gleisbereich)
- BR13121 - Vegetation an Dämmen, Böschungen, Straßenrändern, gehölzreich, mittlerer Gehölzbestand, standortgerecht
- BR13122 - Vegetation an Dämmen, Böschungen, Straßenrändern, gehölzreich, mittlerer Gehölzbestand, fremdländisch
- BR13131 - Vegetation an Dämmen, Böschungen, Straßenrändern, gehölzreich, junger Gehölzbestand, standortgerecht
- BR132 - Vegetation an Dämmen, Böschungen, Straßenrändern, gehölzarm
- BR3117 - sonstige ausdauernde Ruderalfluren, ruderale Wiese
- BR312 - kurzlebige Ruderalfluren
- BR32 - sonstige Ruderalfluren, fortgeschrittene Sukzessionsstadien

Gärten

- GA11 - Kleingartenanlage mit hohem Gehölzanteil
- GA12 - Kleingartenanlage mit geringem Gehölzanteil
- GA231 - Gartenbrache mit hohem Gehölzanteil
- GA232 - Gartenbrache mit geringem Gehölzanteil

Wälder und Gebüsch

- GH341 - Schlagfluren
- GH3423 - Birkenvorwälder trockener bis frischer Standorte
- GH411 - Strauchhecken mit überwiegend standortypischen Gehölzen
- GH51 - Gebüsch mit überwiegend standorttypischen Gehölzen
- GH621 - Feldgehölze mit mittlerem Baumholzmit überwiegend bodenständigen Arten
- GH622 - Feldgehölze mit mittlerem Baumholz mit überwiegend nicht bodenständigen Arten
- GH722 - Baumgruppen, Einzelbäume, Baumreihen, mit starkem Baumholz, standortfremd
- GH733 - Baumgruppen, Einzelbäume, Baumreihen, mit mittlerem Baumholz, Obstbäume
- GH741 - Baumgruppen, Einzelbäume, Baumreihen, mit jungem Baumholz, standorttypisch

Landwirtschaftliche Flächen

- LW1 - Acker
- LW4111 - Fettwiese, mäßig trocken bis frisch
- LW41112 - artenarme Intensivfettwiese, mäßig trocken bis frisch
- LW42111 - Fettweide, mäßig trocken bis frisch, schwach gedüngt

Öffentliche Grünflächen

- PA121 - Scherrasen mit Baumbestand
- PA122 - Scherrasen ohne Baumbestand
- PA15 - Ziergesträuch geringer Ausdehnung
- PA311 - Sportanlagen/Spielplätze, mit Rasenbelag

Siedlungsbereich

- SB131 - Zeilenbebauung, geschlossen
- SB132 - Zeilenbebauung, offen
- SB142 - Großformbebauung mit geringem Scherrasenanteil
- SB151 - Einzel- und Reihenhausbebauung, mit kleinen Gärten
- SB152 - Einzel- und Reihenhausbebauung, mit ausgeprägten Gärten
- SB211 - Gewerbe innerhalb von Ortshaften

Verkehrsflächen

- VF1 - Bahnanlagen, Verladerampen, Gleisanlagen
- VF211 - Fahr- und Feldwege, versiegelt
- VF212 - Fahr- und Feldwege, unversiegelt
- VF213 - Fahr- und Feldwege, teilversiegelt
- VF2211 - Parkplätze, versiegelt, mit Bäumen
- VF2212 - Parkplätze, versiegelt, ohne Bäume
- VF2231 - Parkplätze teilversiegelt mit Bäumen

Planung

- Planung Antrag Oktober 2013
- Planung Antrag Oktober 2013 zurückgenommen
- Planung neu
- Rad-/Gehweg neu

Konflikte

- anlagebedingter Verlust
- kein anlagebedingter Verlust
- anlagebedingter Verlust neu
- bauzeitliche Inanspruchnahme neu

Nachrichtlich

- Radverkehrsplanung Stadt Köln

Faunistische Nachweise

Avifauna

Ba - Bachstelze (*Motacilla alba*)
Ez - Erlenzeisig (*Carduelis spinus*)
F - Fitis (*Phylloscopus trochilus*)
Fl - Feldlerche (*Alauda arvensis*)
Gg - Gartengrasmücke (*Sylvia borin*)
Gim - Gimpel (*Pyrrhula pyrrhula*)
Gra - Graugans (*Anser anser*)
Grr - Graureiher (*Ardea cinerea*)
Gü - Grünspecht (*Picus viridis*)
H - Haussperling (*Passer domesticus*)
Kg - Klappergrasmücke (*Sylvia curruca*)
Mb - Mäusebussard (*Buteo buteo*)
S - Star (*Stumus vulgaris*)
Sp - Sperber (*Accipiter nisus*)
Tt - Türkentaube (*Streptopelia decaocto*)

Amphibien

KK - Kreuzkröte (*Bufo calamita*)
SF - Seefrosch (*Pelophylax ridibundus*)
WF - Wasserfrosch (*Pelophylax sp.*)

Fledermäuse

GA - Großer Abendsegler (*Nyctalus noctula*)
RF - Rauhautfledermaus (*Pipistrellus nathusii*)
ZF - Zwergfledermaus (*Pipistrellus pipistrellus*)

Status

- Brutnachweis/Brutverdacht
- Durchzügler
- Überflug
- Nahrungsgast

Kartiernachweis

- Verhören
- Sichtbeobachtung
- Flugwege

Boden

- Schutzwürdige Böden

Konflikte

Eingriffstyp

- anlagebedingter Verlust
- bauzeitliche Inanspruchnahme / Gehölzverlust
- potenzielle Baustelleneinrichtungsfläche
- B1 Konfliktnummer (vgl. textliche Erläuterungen)

Betroffenes Schutzgut

TP = Tiere und Pflanzen
K = Klima
B = Boden
W = Wasser
L = Landschafts- / Stadtbild

Nachrichtlich

- Grenze des Untersuchungsraumes
- Naturschutzgebiet
- Geschützter Landschaftsbestandteil
- Landschaftsschutzgebiet
- Biotopkataster
- Biotopverbundflächen

Deckblatt zu Anlage 13.2.2.2
~~Anlage 13.2.2.2~~

PÖYRY
Pöyry Deutschland GmbH
Siegburger Straße 183-187
50679 Köln
Tel. 0221 / 912843-0
Fax 0221 / 912843-33

	Datum	Name
bearbeitet	11/2013	SDB
gezeichnet	11/2013	SON
geprüft	11/2013	KIS
geändert	03/2015	KIS / SON

-15- Nahverkehrsmanagement
Abstellanlage Weidenpesch
Landschaftspflegerischer Begleitplan
Bestands- und Konfliktplan

Datum:	
Maßstab:	1:1.000
Zeichn.Nr.:	
Strecke	Ind.
Bestandsplan	

Betriebsleiter BO-Strab			
-11-	-15-		Gepr.
	-153-	-27-	Bearb.

KVB
KÖLNER VERKEHRS - BETRIEBE AG
Scheidtweilerstraße 38
50933 Köln

31.03.2015
O:\Projekte\32410\0834_Abstellanlage_Weidenpesch\03_Karten\01_MXD\32410834_LBP_01_BwKa_BD.mxd (Stadt Duo)